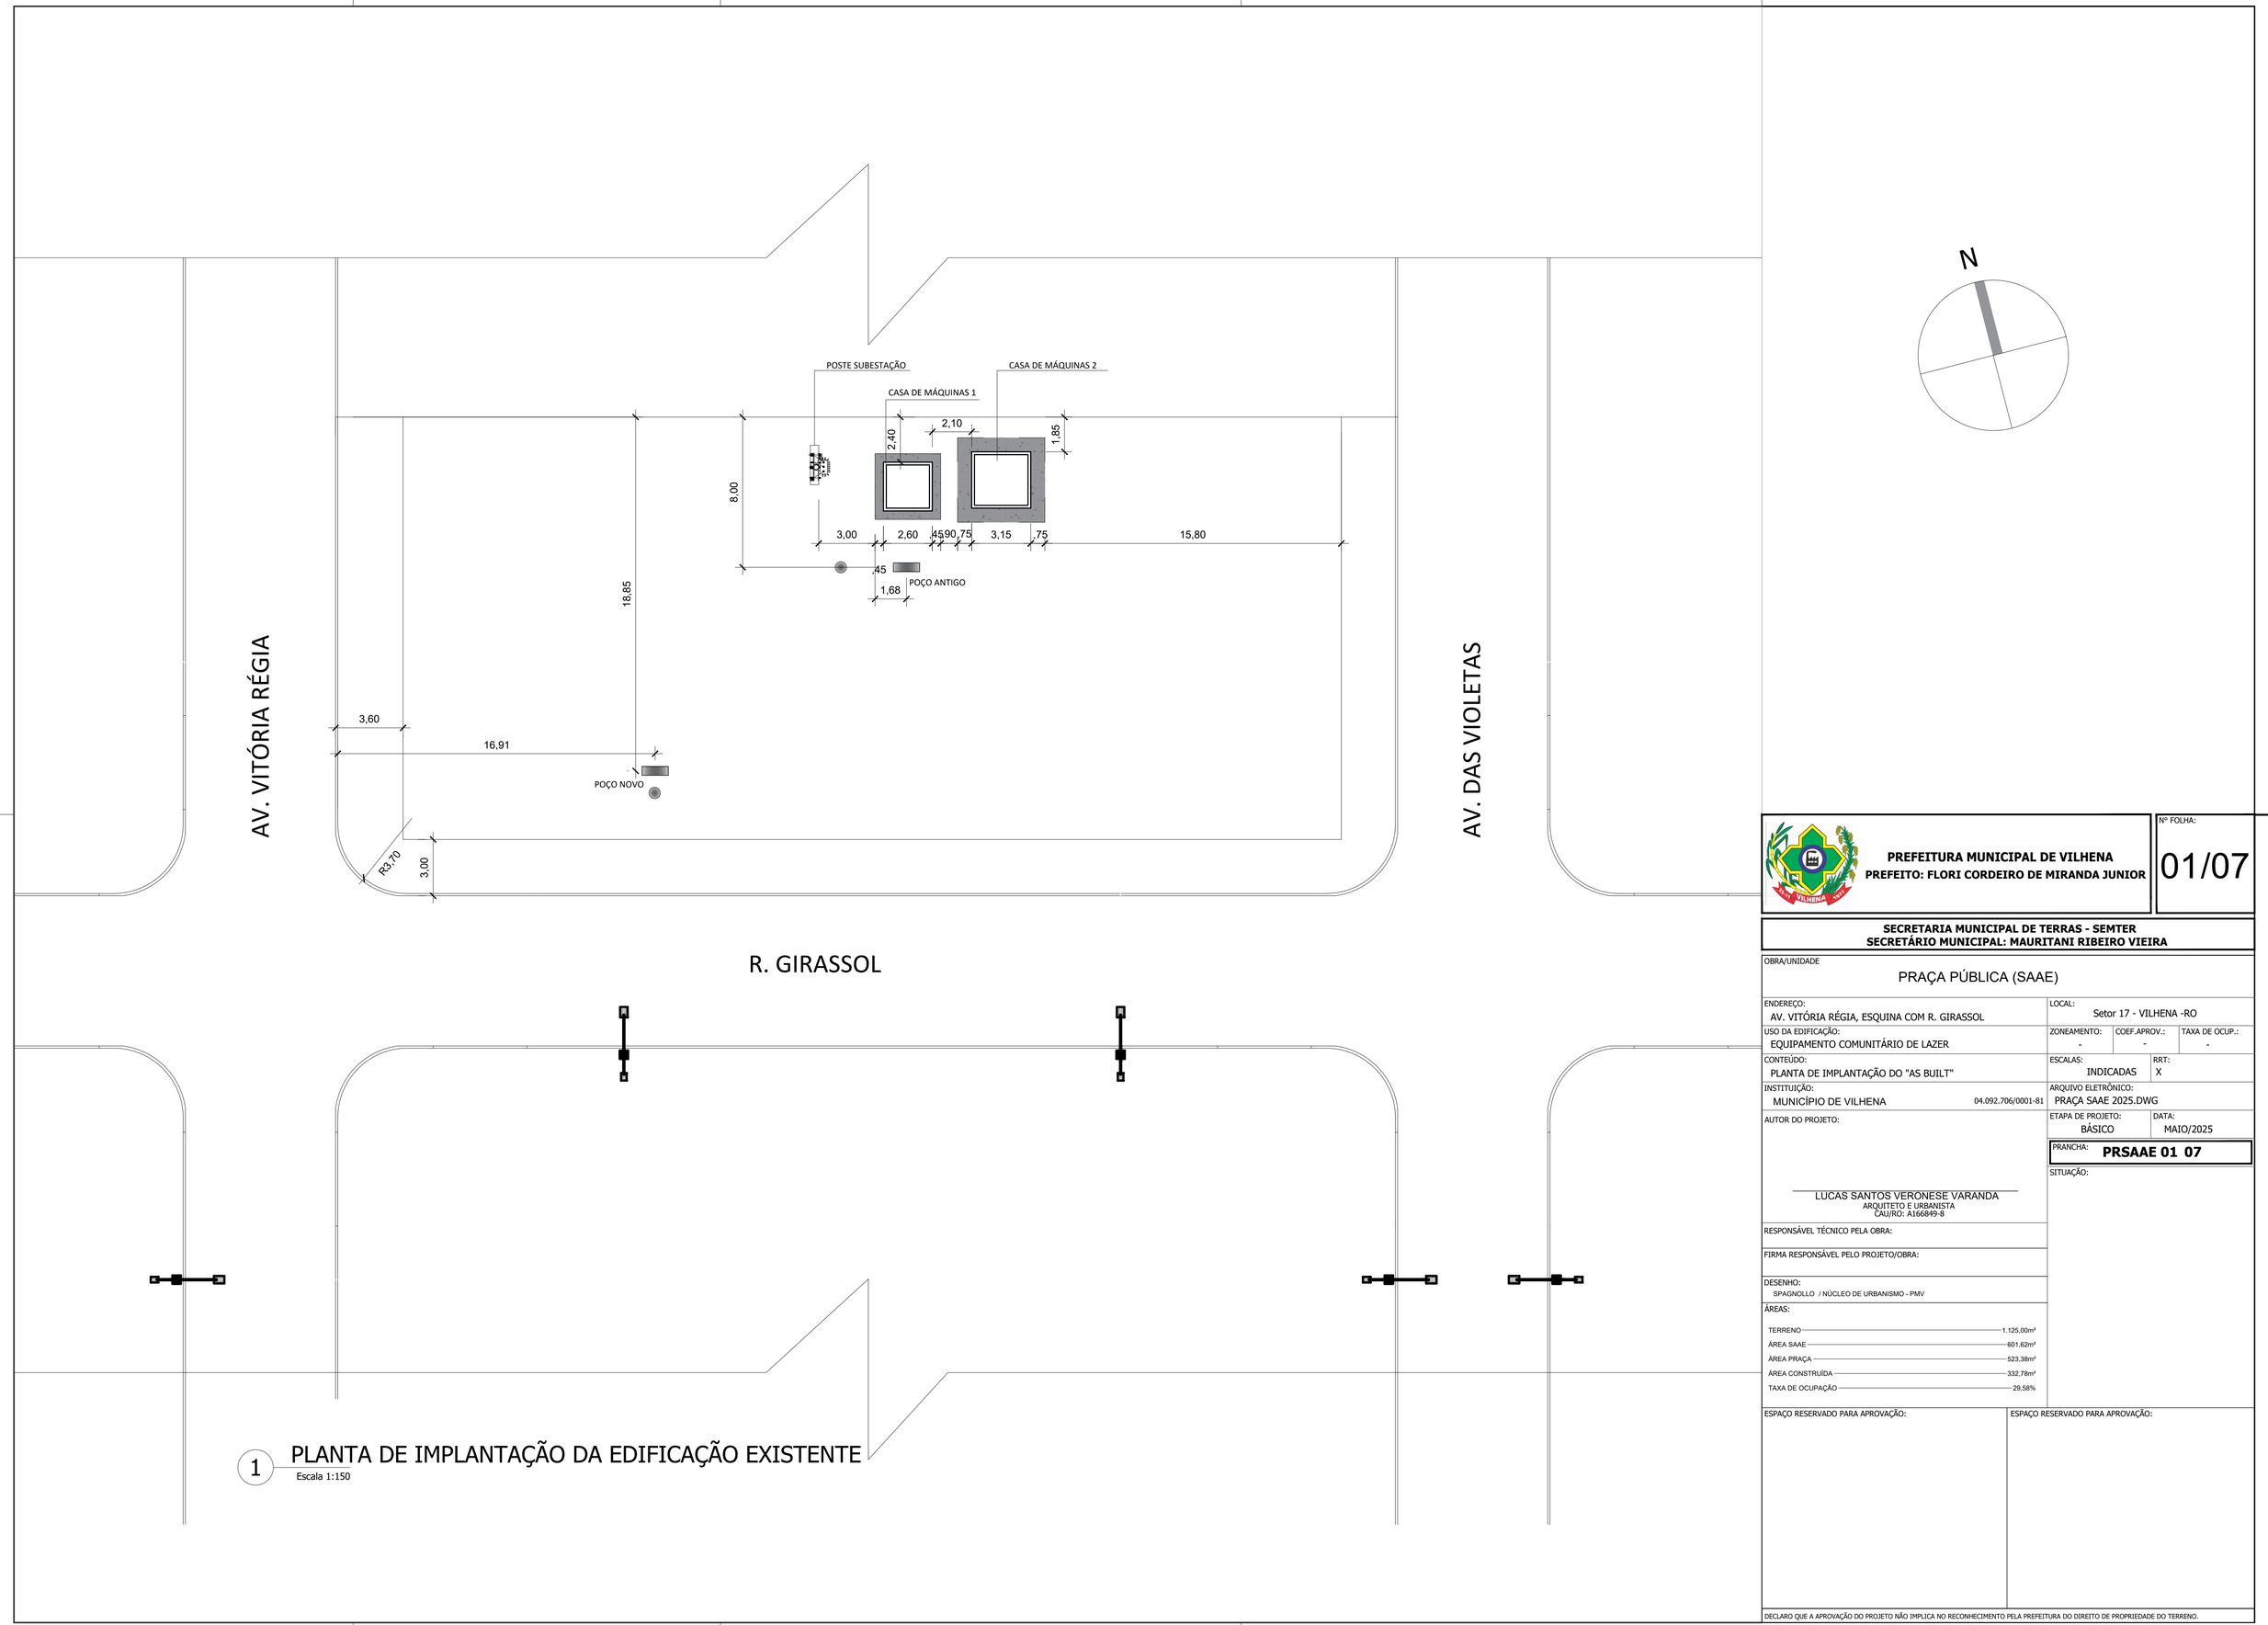

1 PLANTA DE IMPLANTAÇÃO DA EDIFICAÇÃO EXISTENTE

Escala 1:150

PREFEITURA MUNICIPAL DE VILHENA
PREFEITO: FLORI CORDEIRO DE MIRANDA JUNIOR

Nº FOLHA: 01/07

SECRETARIA MUNICIPAL DE TERRAS - SEMTER
SECRETÁRIO MUNICIPAL: MAURITANI RIBEIRO VIEIRA

OBRA/UNIDADE
PRAÇA PÚBLICA (SAAE)

ENDEREÇO: AV. VITÓRIA RÉGIA, ESQUINA COM R. GIRASSOL

LOCAL: Setor 17 - VILHENA -RO

USO DA EDIFICAÇÃO: EQUIPAMENTO COMUNITÁRIO DE LAZER

ZONEAMENTO: -

COEF.APROV.: -

TAXA DE OCUP.: -

CONTEÚDO: PLANTA DE IMPLANTAÇÃO DO "AS BUILT"

ESCALAS: INDICADAS

RRT: X

INSTITUIÇÃO: MUNICÍPIO DE VILHENA 04.092.706/0001-81

ARQUIVO ELETRÔNICO: PRAÇA SAAE 2025.DWG

AUTOR DO PROJETO:

LUCAS SANTOS VERONESE VARANDA
ARQUITETO E URBANISTA
CAU/RO: A168849-8

ETAPA DE PROJETO: BÁSICO

DATA: MAIO/2025

PRANCHA: **PRSAAE 01 07**

SITUAÇÃO:

RESPONSÁVEL TÉCNICO PELA OBRA:

FIRMA RESPONSÁVEL PELO PROJETO/OBRA:

DESENHO: SPAGNOLLO / NÚCLEO DE URBANISMO - PMV

ÁREAS:

TERRENO	1.125,00m²
ÁREA SAAE	601,62m²
ÁREA PRAÇA	523,38m²
ÁREA CONSTRUÍDA	332,78m²
TAXA DE OCUPAÇÃO	29,58%

ESPAÇO RESERVADO PARA APROVAÇÃO:

ESPAÇO RESERVADO PARA APROVAÇÃO:

DECLARO QUE A APROVAÇÃO DO PROJETO NÃO IMPLICA NO RECONHECIMENTO PELA PREFEITURA DO DIREITO DE PROPRIEDADE DO TERRENO.

FORMATO: A1